


竜内土地区画整理事業画地出来形確認測量図 2



1
2
3

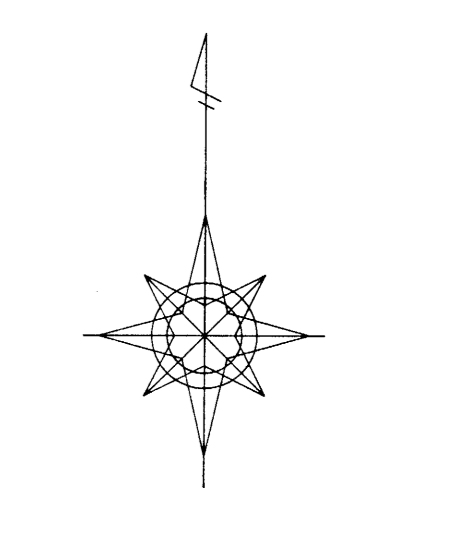

S=1:500