


竜内土地区画整理事業画地出来形確認測量図 4



3  
4  
5

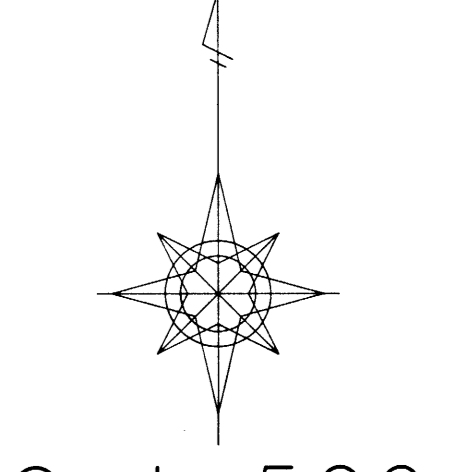

S=1:500