


竜内土地区画整理事業画地出来形確認測量図 5

4
5
6



S=1:500

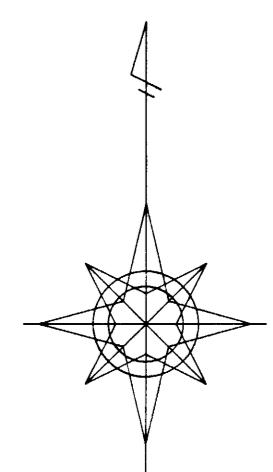