


竜内土地区画整理事業画地出来形確認測量図 6

5  
6  
7



S=1:500

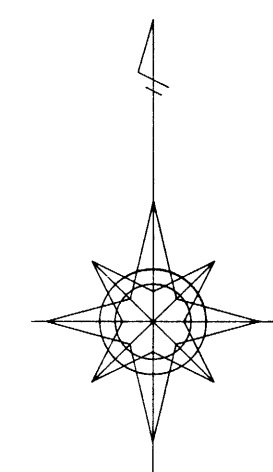