


竜内土地区画整理事業画地出来形確認測量図 7

6
7
8



S=1:500

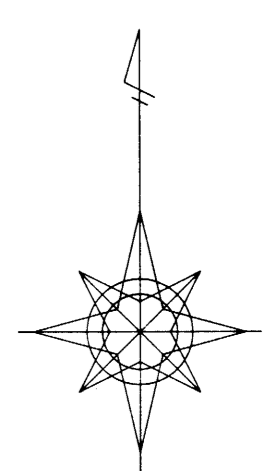