


竜内土地区画整理事業画地出来形確認測量図 8

6  
7  
8



S=1:500

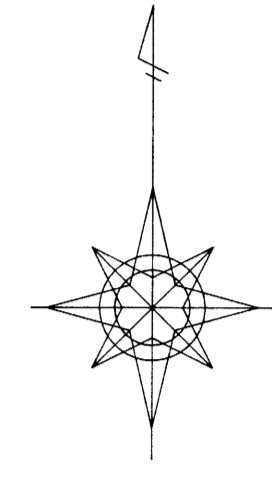