
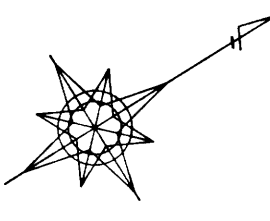



尾島町今井土地区画整理事業

出来形確認測量図

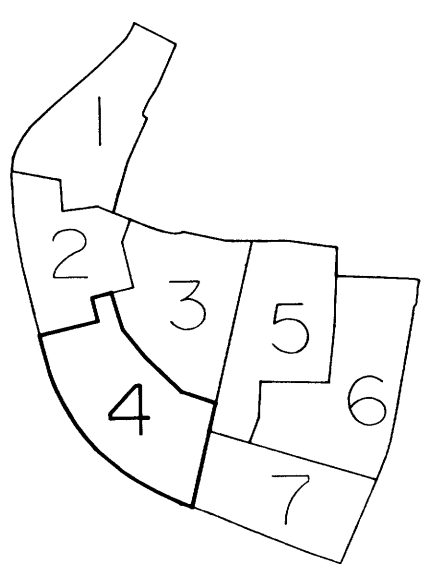

S=1:500

近隣公園
10000.30

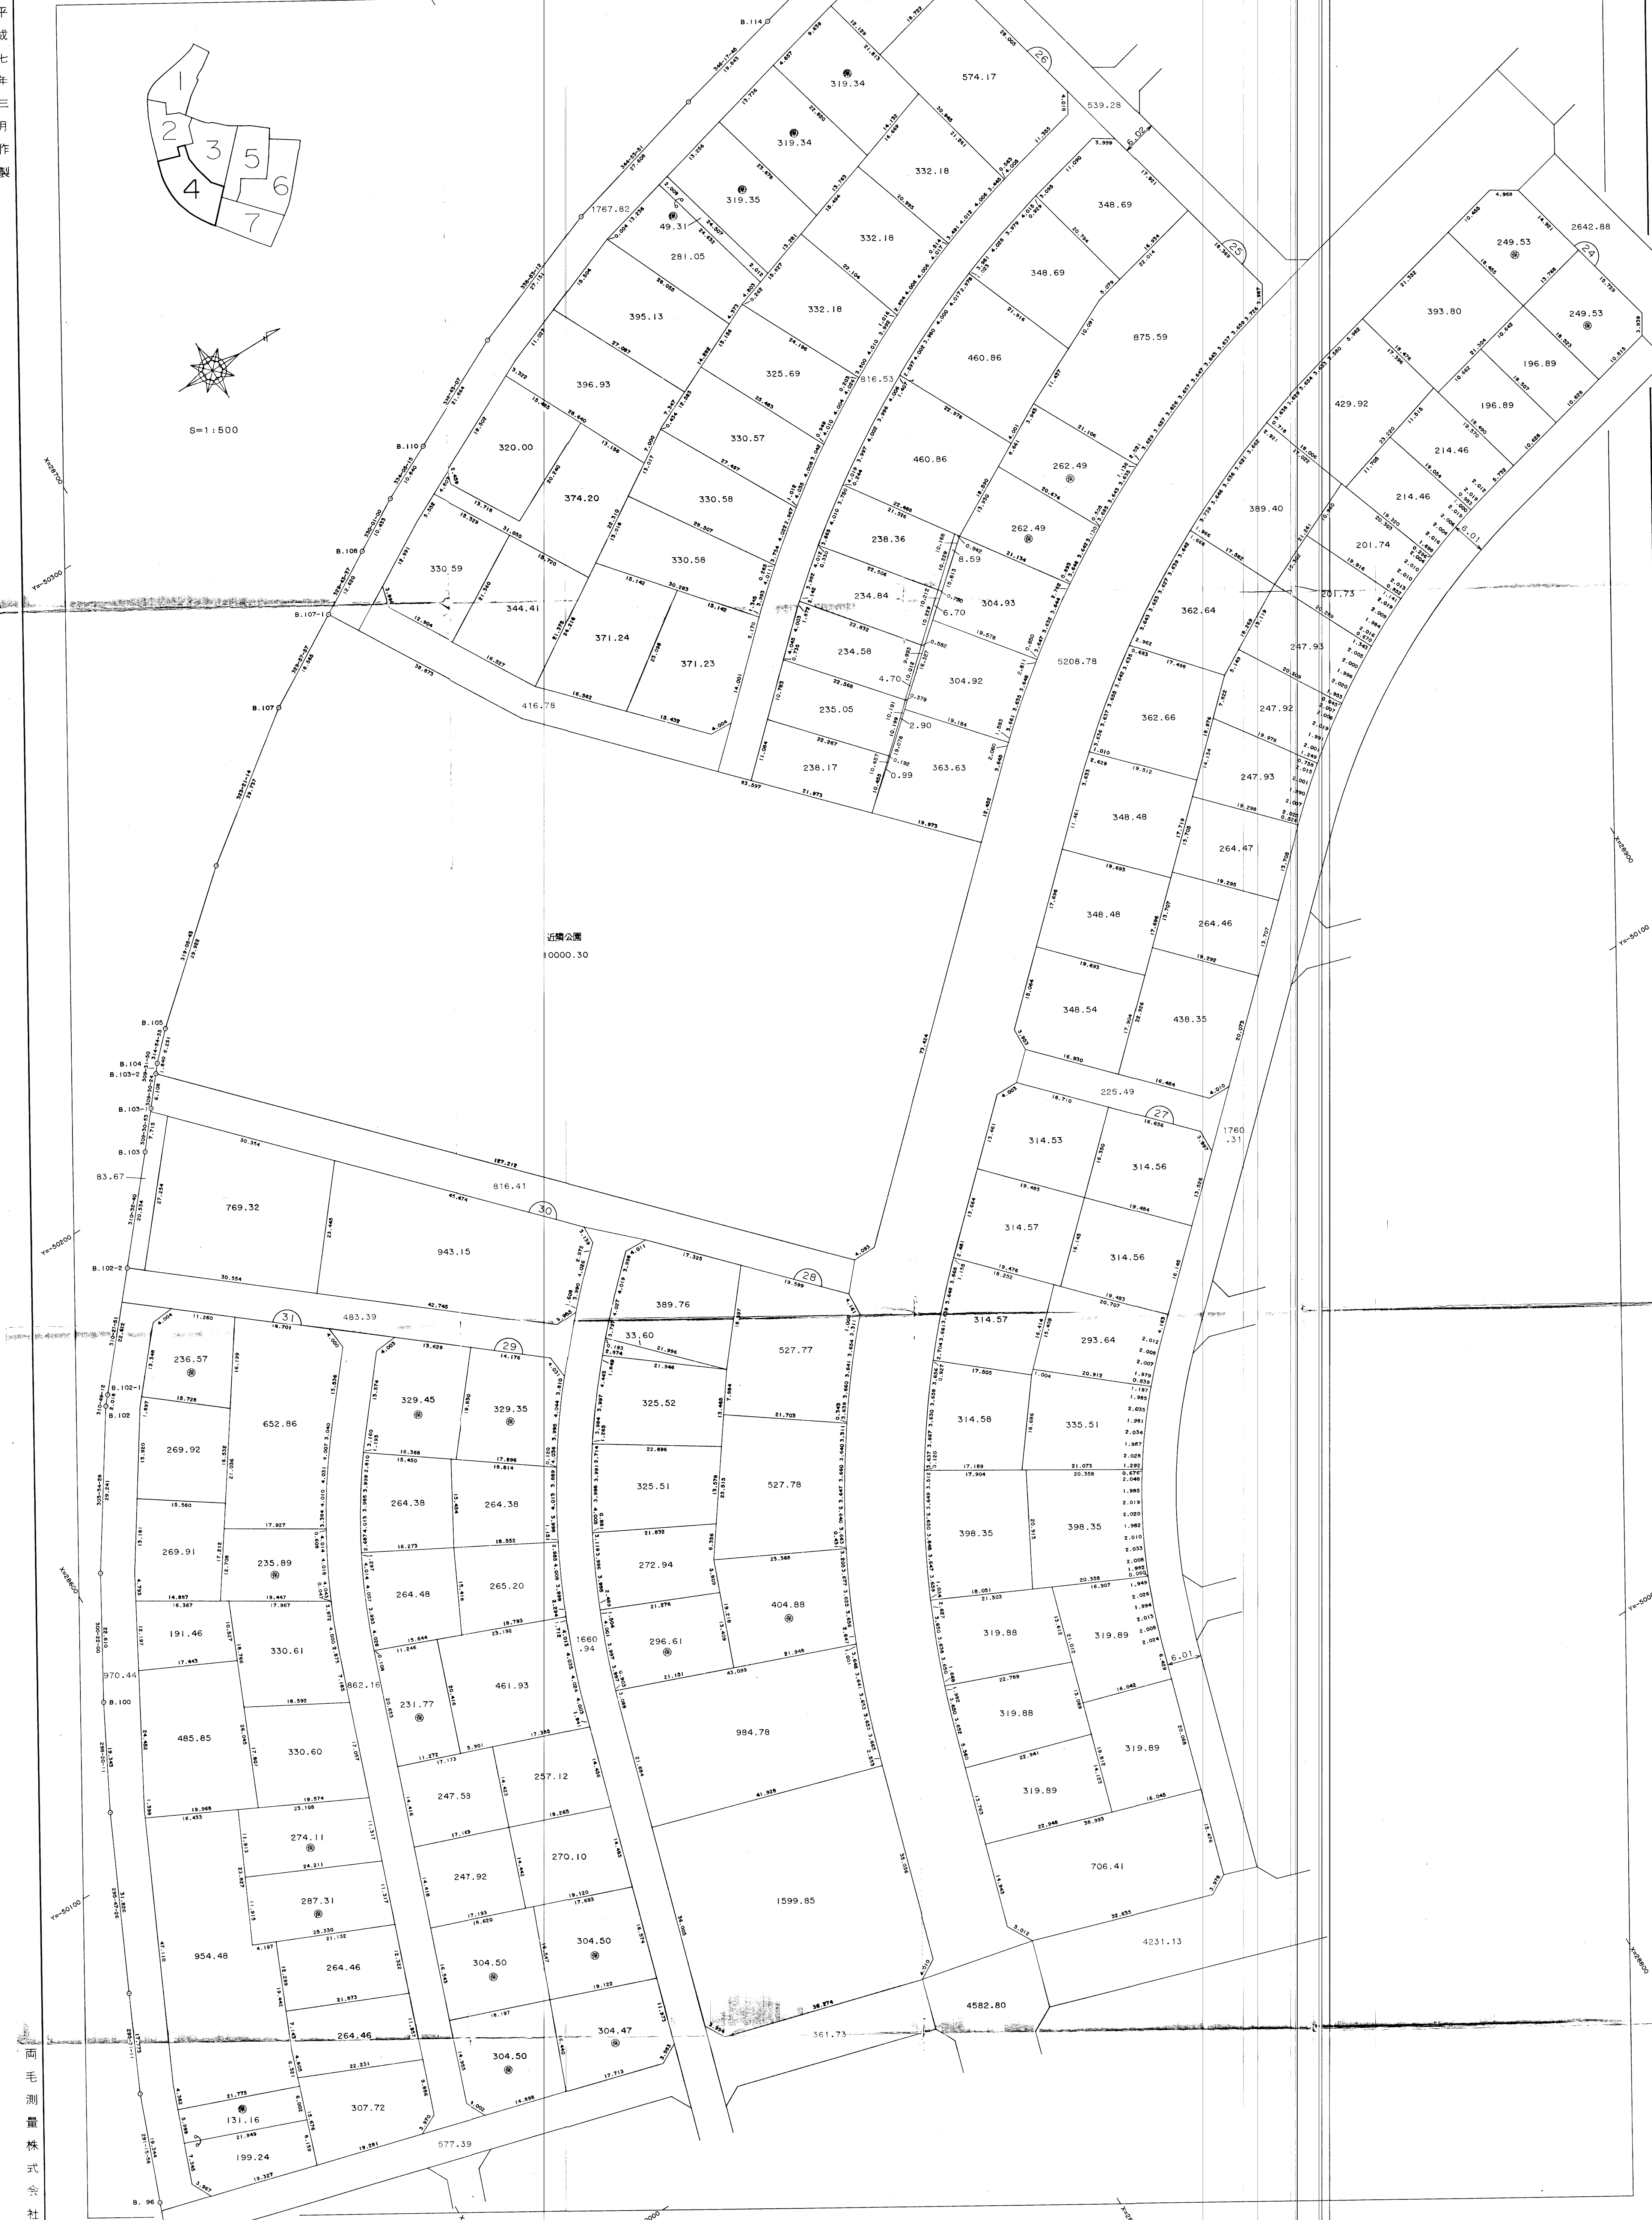

平成七年三月作製

両毛測量株式会社