



尾島町今井土地区画整理事業 出来形確認測量図

平成七年三月作製

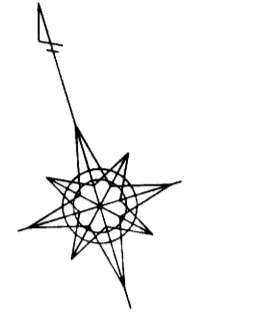

S=1:500

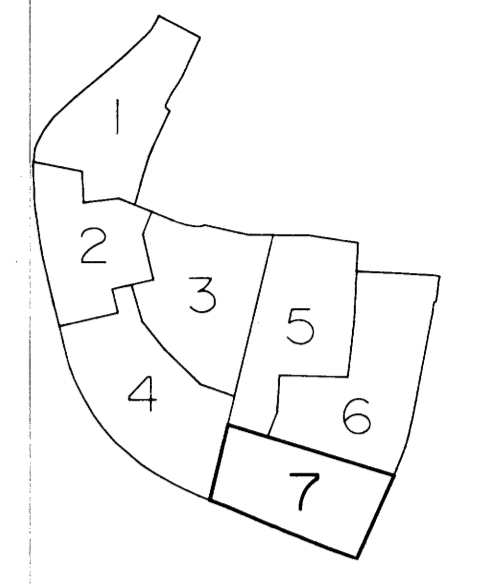

両毛測量株式会社

新田郡尾島町役場